Eisenbahn-Direktion Danzig

Betriebs-Inspection Graudenz II.

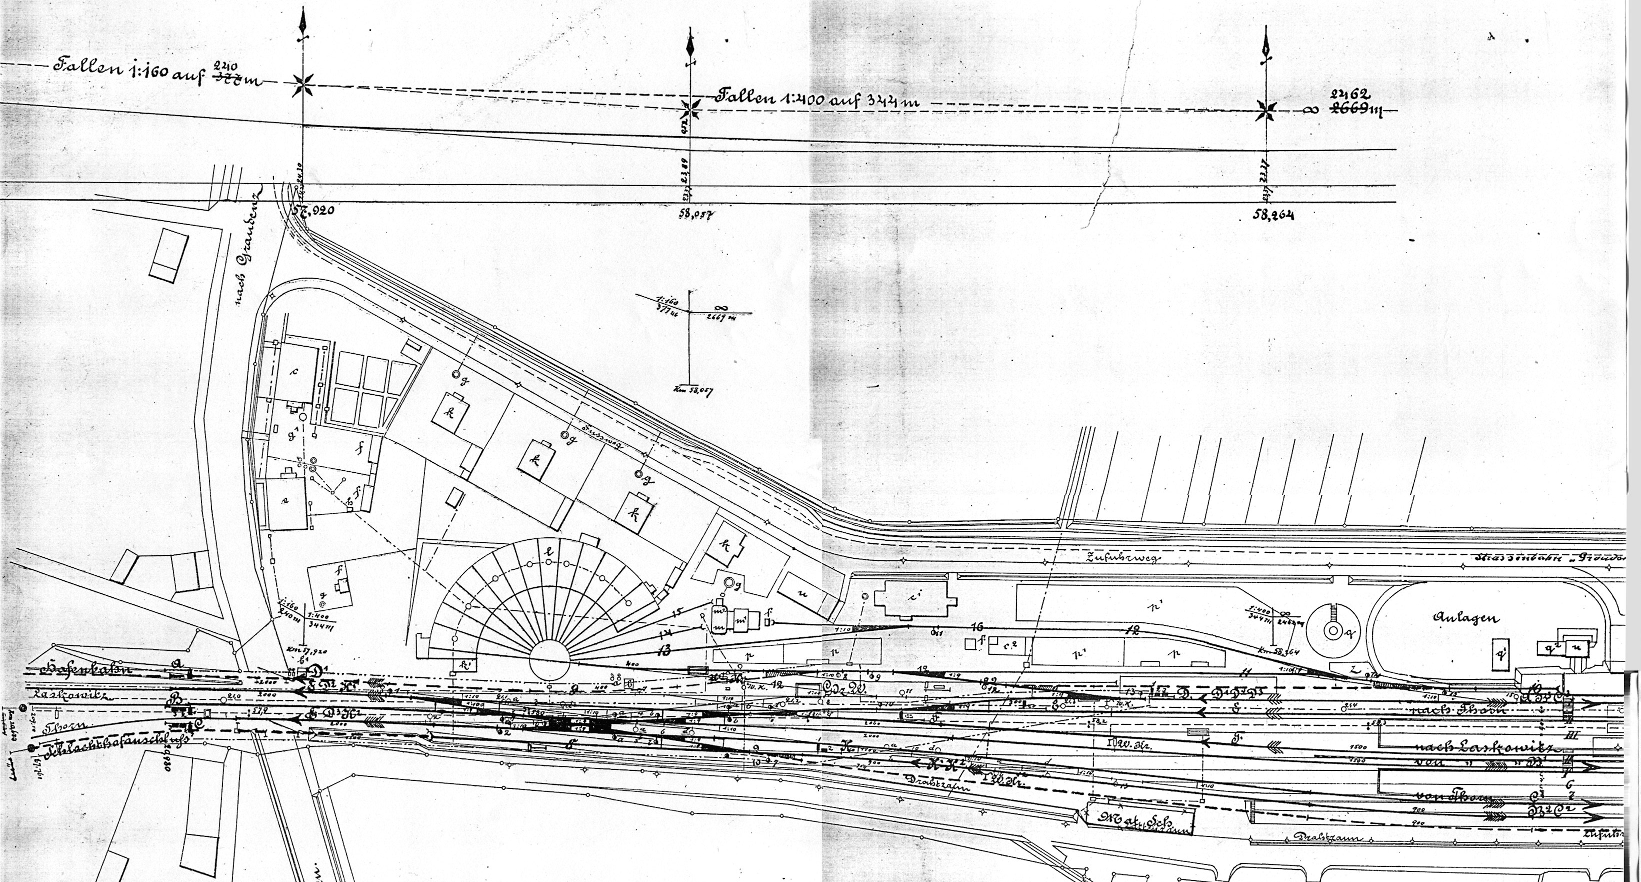
Fallen 1:160 auf 240 ~~377~~ m
Fallen 1:400 auf 344 m
∞ 2462 ~~2669~~ m
57,920
58,057
58,264
nach Graudenz
Fussweg
Zufuhrweg
Strassenbahn Graudenz
Anlagen
Hafenbahn
Laskowitz
Thorn
Schlachthofanschluss
nach Thorn
nach Laskowitz
von Laskowitz
von Thorn
Drahtzaun
Mat. Sch.
von Rehden
Ausschachtung
Fiskalisch

- a Glockenbude.
- b Weichenstellerbude.
- b¹ Wellblechbude.
- b² Bude.
- c Betriebs-Inspection.
- c¹ Materialien u. Verwaltungs-Gebäude
- c² Materialienschuppen.
- g² Wasserständer.
- h Müllgrube.
- i Post.
- ü Postschuppen.
- k Beamten bezw. Arbeiter Wohngebäude.
- k¹ Werkmeister-Bureau.
- q¹ Schmierölkeller.
- q² Petroleumkeller.
- o¹ Coakschuppen.
- u Uebernachtungslokal.
- v Viehhöfe.
- v¹ Viehrampe.
- w Wasch- und Backhaus.

Bahnhof - Graudenz

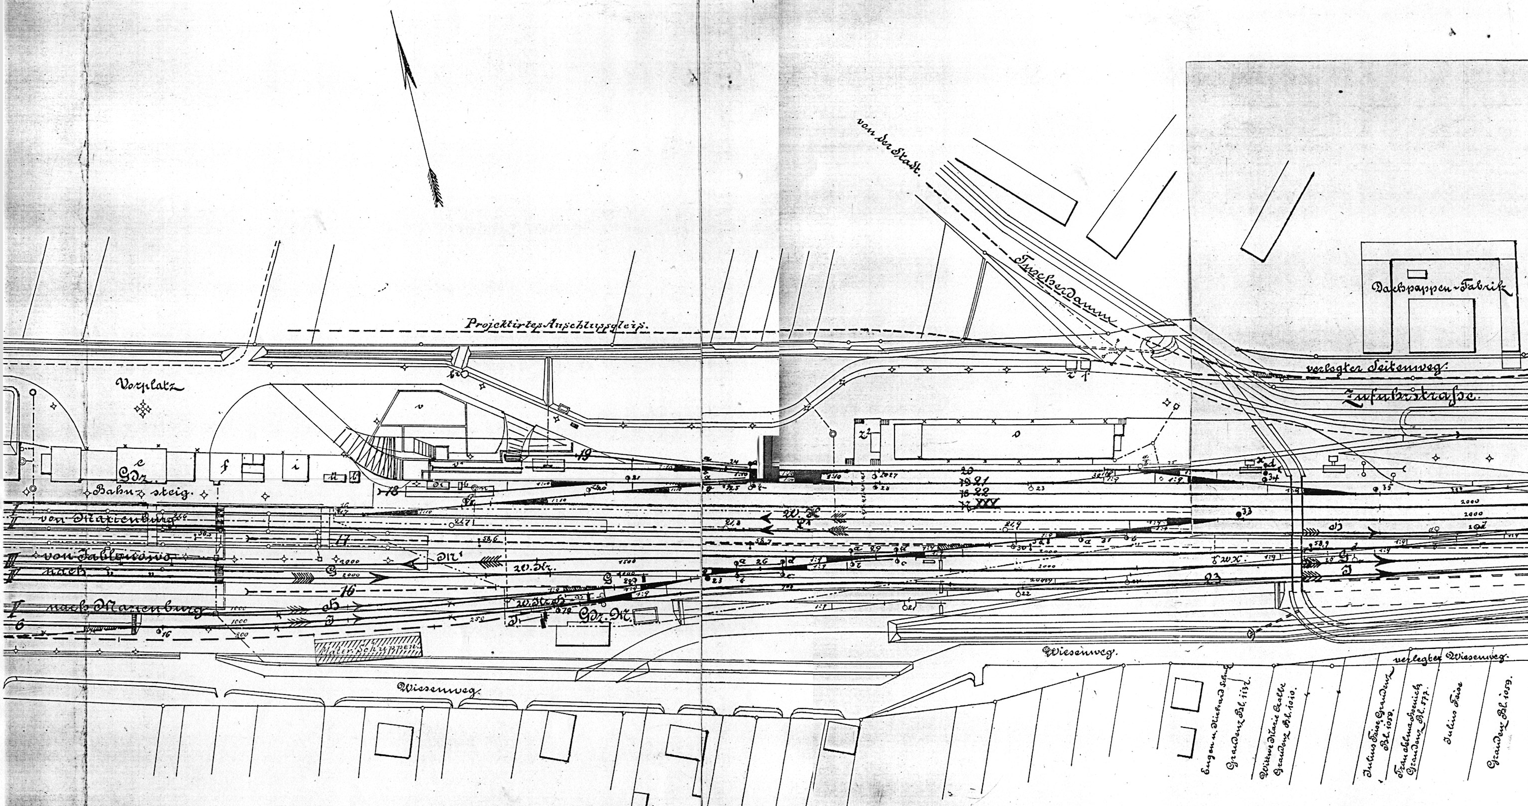
Projektirtes Anschlussgleis.
von der Stadt.
Trockendamm
Dachpappen-Fabrik
verlegter Seitenweg.
Zufahrtstraße.
Vorplatz
Bahnsteig.
von Marienburg
von Jablonowo
nach
nach Marienburg
W. Kr.
Gdz. Mt.
Mater. Schuppen.
Wiesenweg.
verlegter Wiesenweg.
Eugen u. Richard Schulz
Graudenz Bl. 1132.
Wittwe Marie Krabbe
Graudenz Bl. 1010.
Julius Friese Graudenz
Bl. 1059.
Frau Selma Doenich
Graudenz Bl. 577.
Julius Friese
Graudenz Bl. 1059.

OWEGO

Bezüglich der Darstellung
mit grüner Farbe abgeändert.

Maßstab: 1:1000

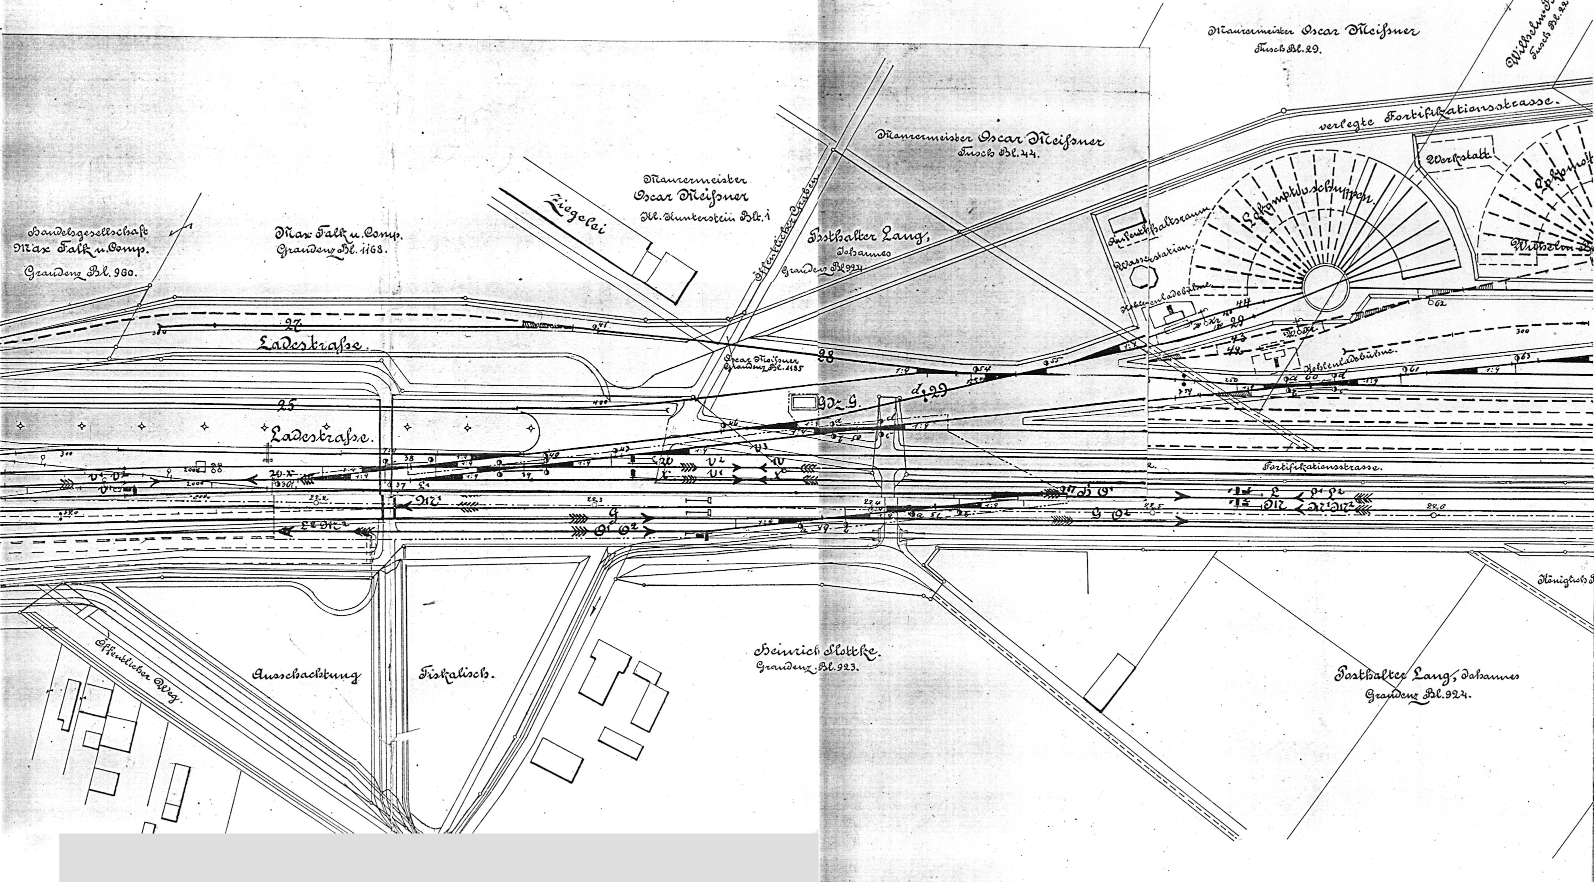
Handelsgesellschaft
Max Falk u. Comp.
Graudenz Bl. 960.
Max Falk u. Comp.
Graudenz Bl. 1168.
Ziegelei
Maurermeister
Oscar Meißner
Kl. Kunterstein Bl. 1
Öffentlicher Graben
Posthalter Lang,
Johannes
Graudenz Bl. 924
Maurermeister Oscar Meißner
Tusch Bl. 44.
Maurermeister Oscar Meißner
Tusch Bl. 29.
Wilhelm Boerstinger
Tusch Bl. 22.
verlegte Fortifikationsstrasse.
Werkstatt
Lokomotivschuppen
Lokomot
Wilhelm B
Aufenthaltsraum
Wasserstation
Kohlenladebühne
Kohlenladebühne
27
Ladestraße
28
25
Ladestraße
Oscar Meißner
Graudenz Bl. 1185
d. 29
44
29
43
48
Fortifikationsstrasse.
Öffentlicher Weg.
Ausschachtung
Fiskalisch.
Heinrich Klottke
Graudenz Bl. 923.
Posthalter Lang, Johannes
Graudenz Bl. 924.
Königlich

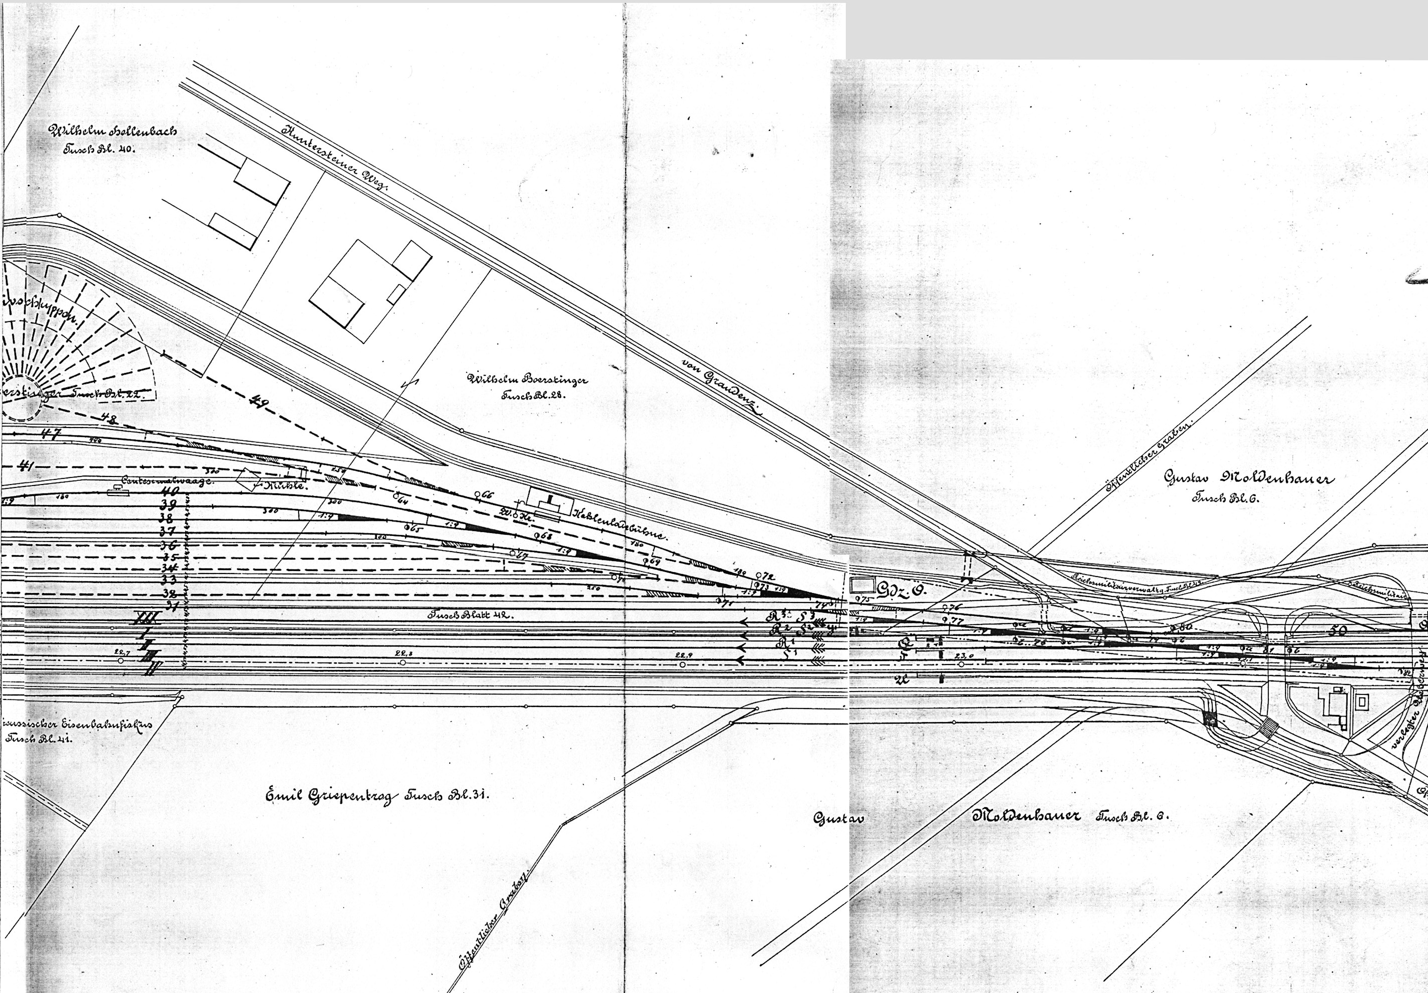
Wilhelm Hollenbach
Tusch Bl. 40.
Huntersteiner Weg.
von Graudenz
Wilhelm Boerstinger
Tusch Bl. 28.
erstinger Tusch Bl. 22.
49
48
47
41
Centesimalwaage.
Mühle.
40
39
38
37
36
35
34
33
32
31
XII
I
II
III
IV
Kohlenladebühne.
W. Kr.
64
65
66
67
68
69
70
71
72
73
74
75
76
77
80
81
82
1:9
180
300
250
22.7
22.8
22.9
23.0
Tusch Blatt 42.
R³
R²
R¹
S³
S²
S¹
Gdz. O.
Öffentlicher Graben.
Gustav Moldenhauer
Tusch Bl. 6.
Reichsmilitairverwaltg. Tusch Bl. 49.
Reichsmilitair
50
verlegter Weg
ussischer Eisenbahnfiskus
Tusch Bl. 41.
Emil Griepentrog Tusch Bl. 31.
Öffentlicher Graben
Gustav Moldenhauer Tusch Bl. 6.

In Uebereinstimmung mit

J. No: 5438
01

~~105~~ 112

REICHS EISENBAHN AMT PLANKAMMER

3535

Danzig nicht aufzunehmen

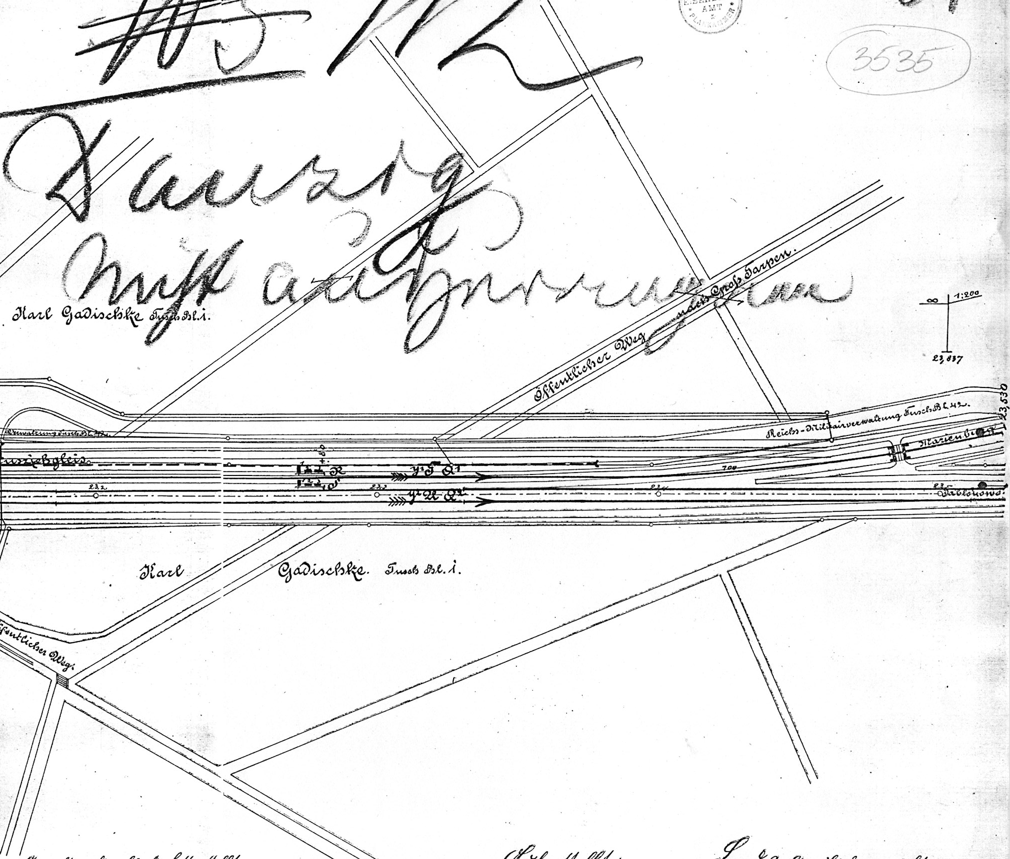
Karl Gadischke Tusch Bl. 1.
Öffentlicher Weg nach Groß Tarpen.
1:200
23,837
23,530
Verwaltung Tusch Bl. 42.
Reichs-Militairverwaltung Tusch Bl. 42.
Marienb
Auszieh gleis
R
S
y¹ J Q¹
y² U Q²
23,2
23,3
23,4
23,5
700
Jablonowo
Karl Gadischke. Tusch Bl. 1.
Öffentlicher Weg